



SEZIONE TIPO - SCALA 1:100



DUE CANNE A SENSO UNICO

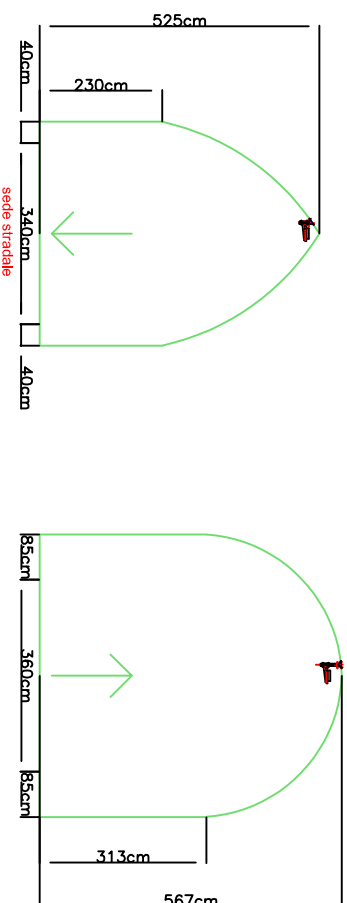


PARTICOLARE TUBAZIONE INTERRATA

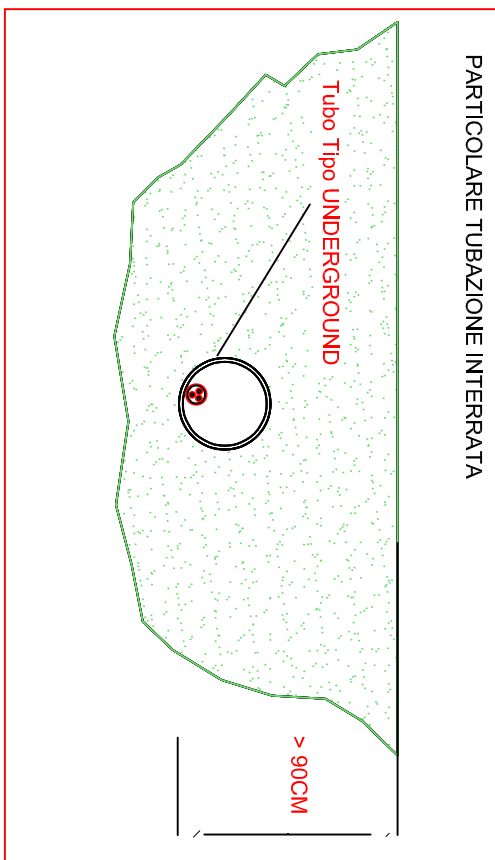

CANALINA PORTACAVI SOSPESA A SOFFITTO
SCALA 1:5

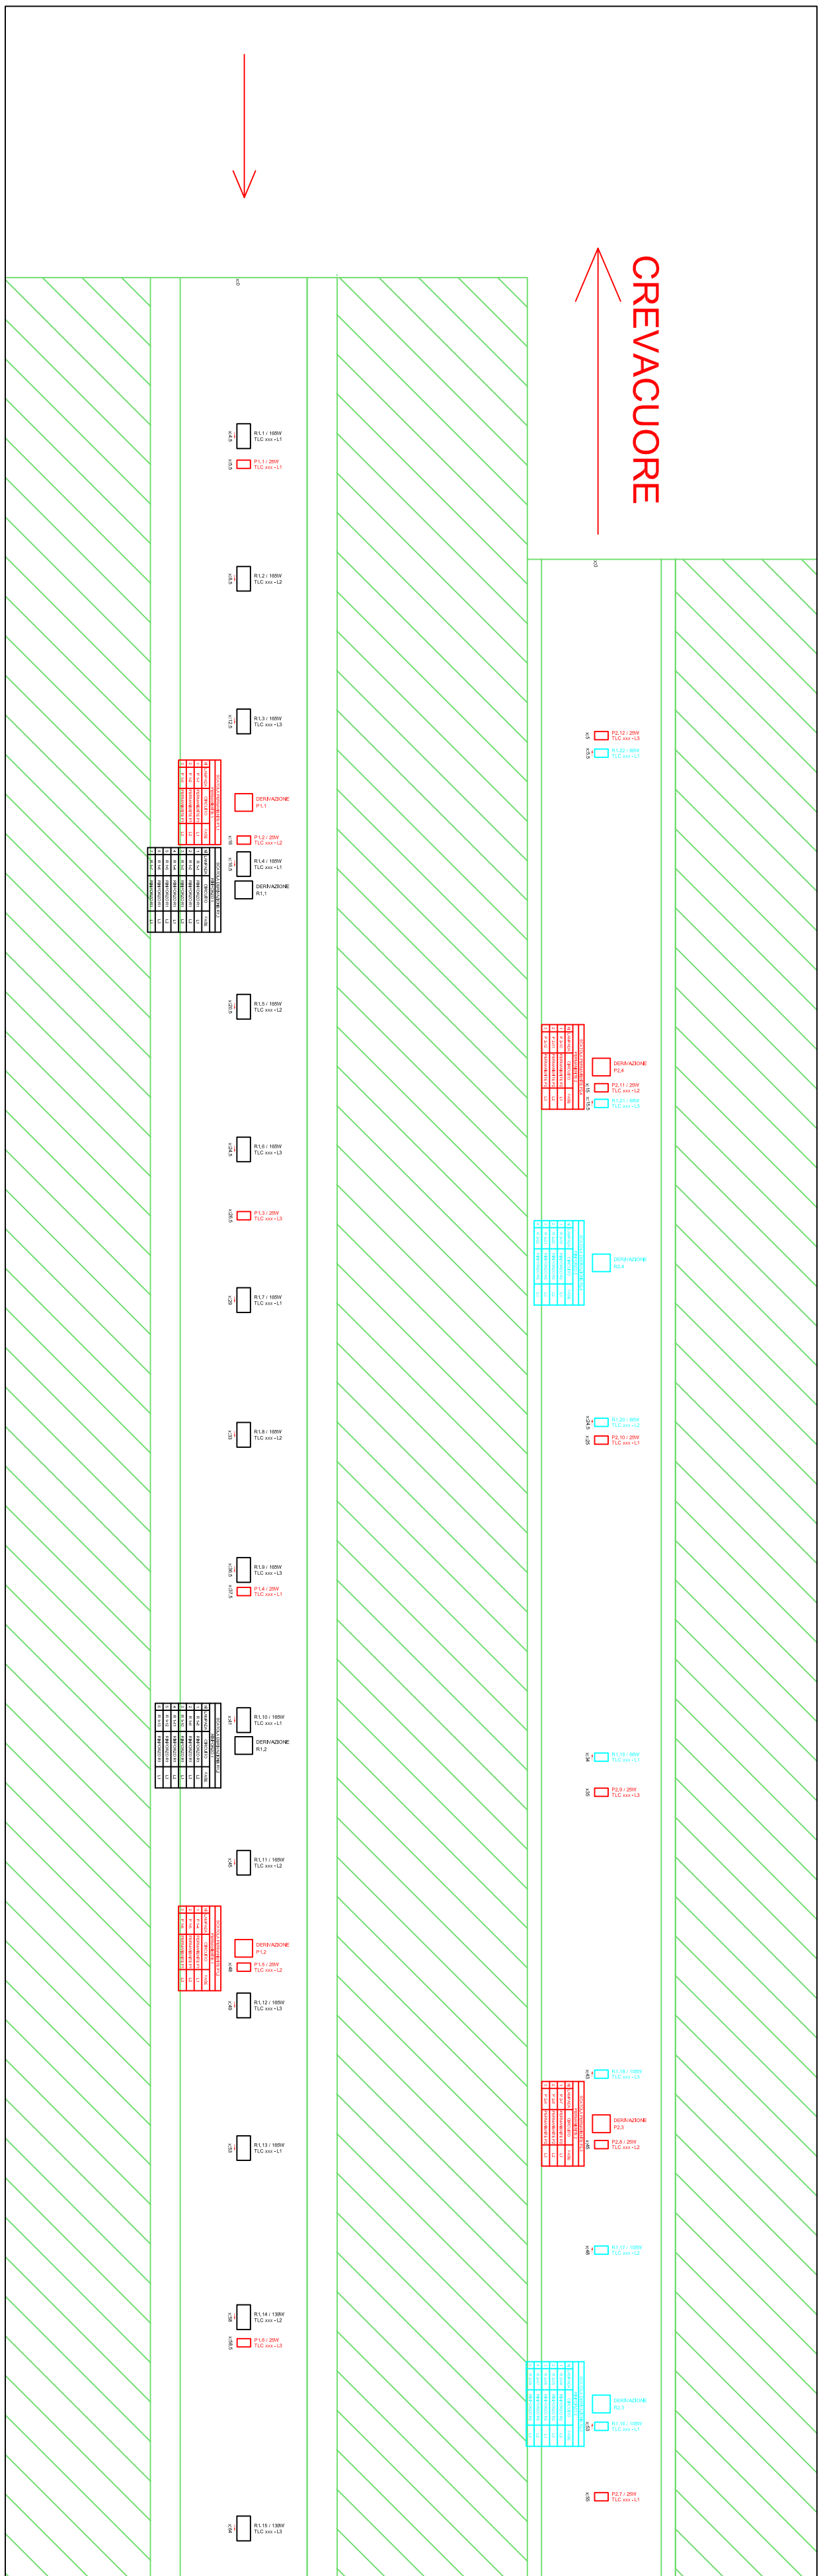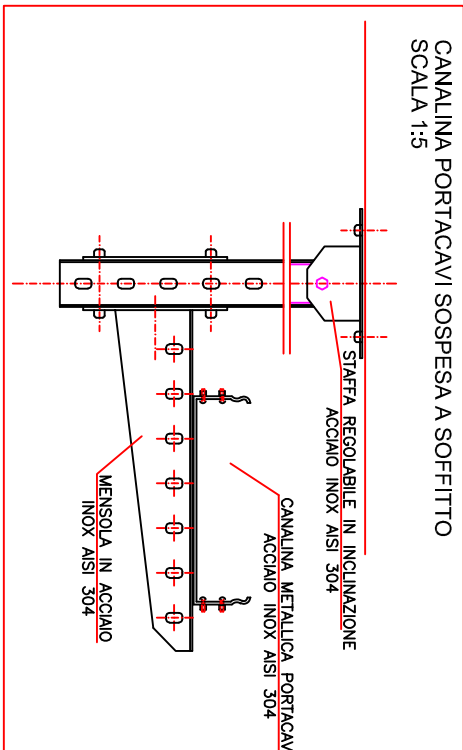

DISTRIBUZIONE SECONDARIA ZONA 2 - SCALA 1:100

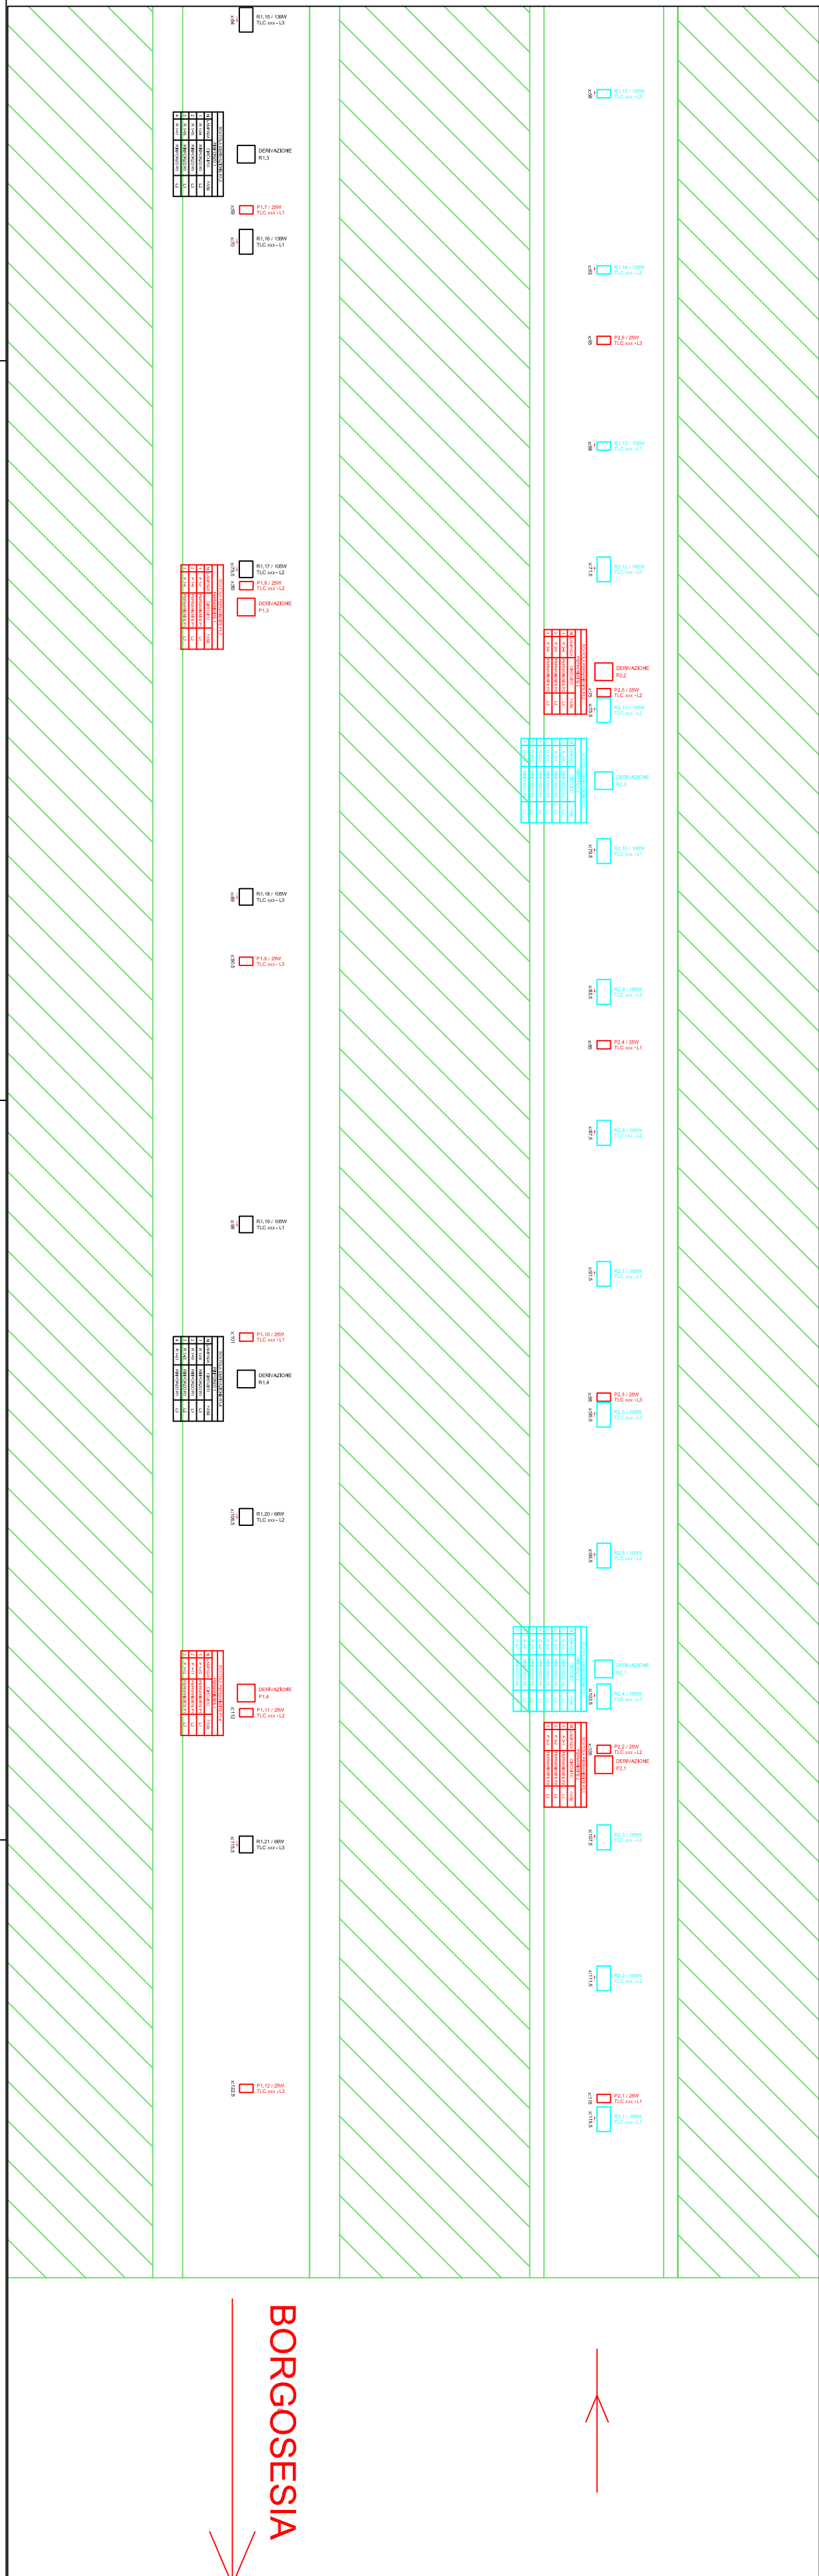

BORGOSIESIA

L E G G E N D A	
	PUNTO DI FORNITURA ENERGIA ELETTRICA
	QUADRO ELETTRICO

REGIONE PIEMONTE

Provincia di VERCELLI

Arree Interne Valsesia

"Aree Interne Valsesia - D. MIT 19/07/2023 -
Intervento di adeguamento normativo e messa in sicurezza
delle gallerie esistenti lungo le strade provinciali nei
Comuni di Crevacore e Valdiana"

GALLERIE DI AZOGGIO SP71

Progettista:

S.V.
Studio Valsecchi

Committente:
Provincia di Vercelli
Via San Cristoforo n° 3
13100 Vercelli (VC)

tel 01510158492

Ing. Davide Valsocchi

ELETTRON ENERGY S.R.L.

TITOLO **PROGETTO DI EFFICIENTAMENTO ENERGETICO
PLANIMETRIA UNICA**

CODICE ELENCA MANTO		P E		D S		E 1		REV.		0 0		SCALA 1:100	
REX/N	DATA	MOTIVO DELLA EMISSIONE		ESIBITO		CORRELLAZIONE		APPREZZATO					
0	10/2023	EMISSIONE		D.V.		D.V.		D.V.					
1	09/2025	AS-BUILT		D.V.		D.V.		D.V.					