PARTICOLARE TUBAZIONE INTERRATA

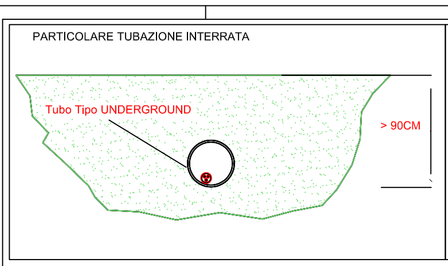

CANALINA PORTACAVI SOSPESA A SOFFITTO
SCALA 1:5

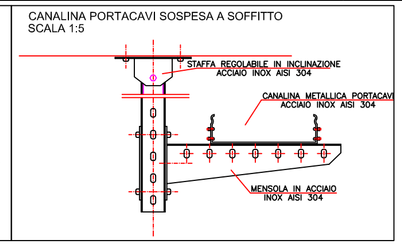

DISTRIBUZIONE PRIMARIA SCALA 1:200

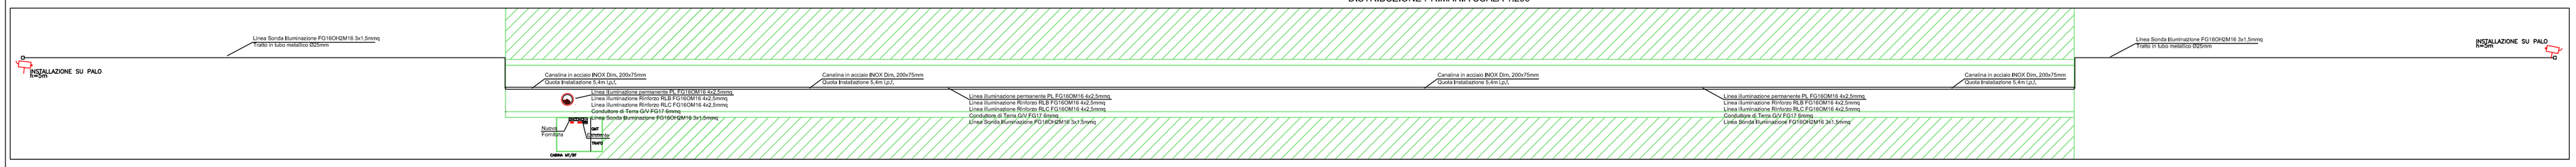

DISTRIBUZIONE SECONDARIA ZONA 1 - SCALA 1:100

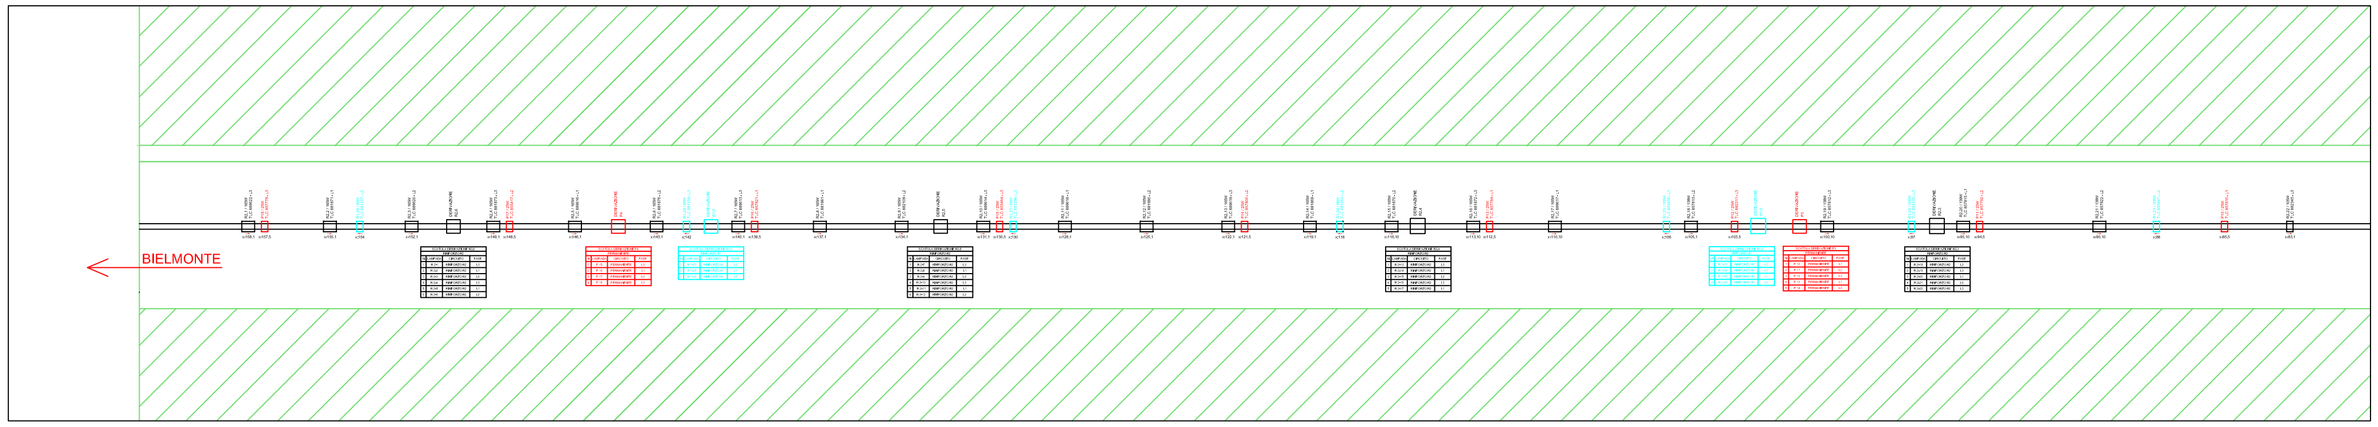

SEZIONE TIPO - SCALA 1:100

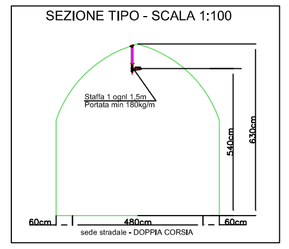

DISTRIBUZIONE SECONDARIA ZONA 2 - SCALA 1:100

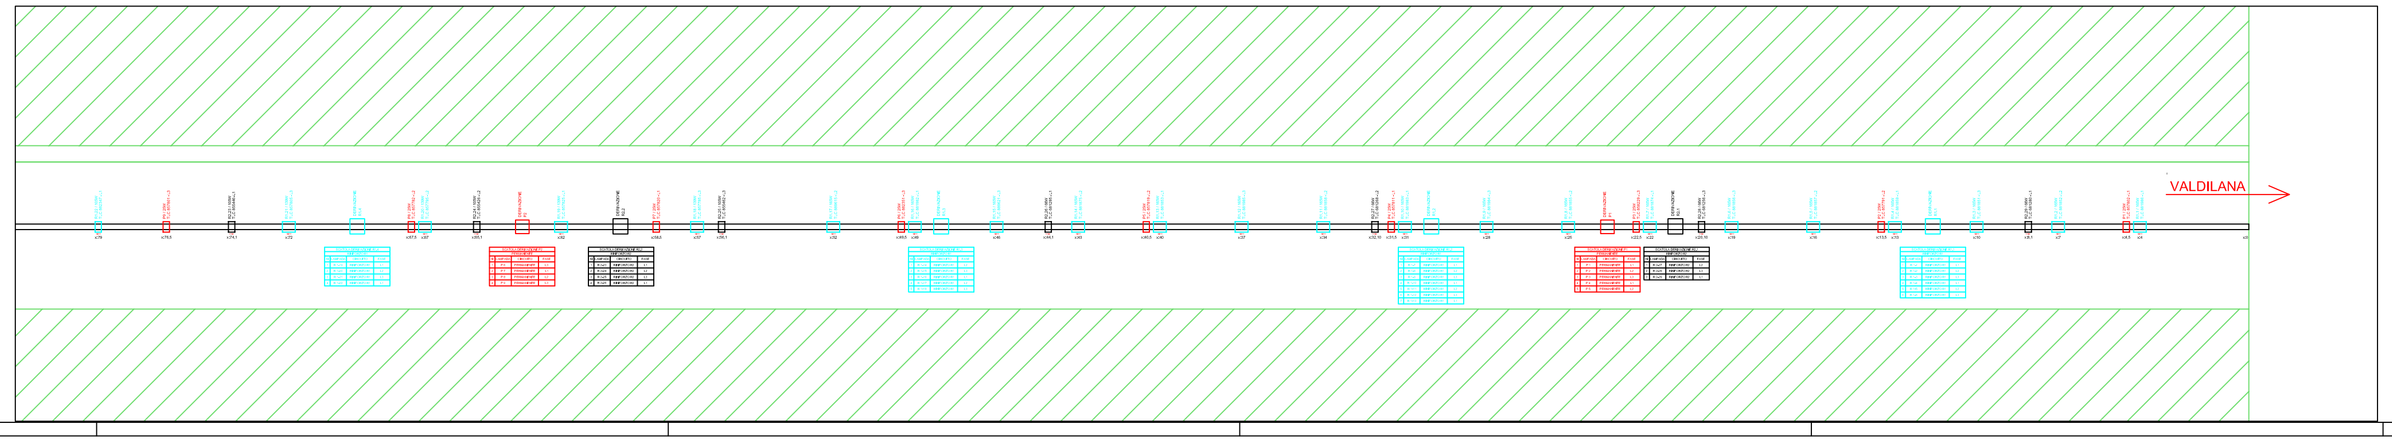

L E G E N D A

	PUNTO DI FORNITURA ENERGIA ELETTRICA
	QUADRO ELETTRICO
/ /	CONDUTTURA ASCENDENTE E DISCENDENTE
	POZZETTO 30x30cm con coperchio in CLS
	CANALIZZAZIONE IN ACCIAIO INOX Dim. 200x75mm
	TUBAZIONE IN ACCIAO A VISTA Ø25mm
	PROIETTORE LED CIRCUITO PERMANENTE POSA H=5,2M SOTTO CANALINA COMPLETO DI NODO PER COMANDO E CONTROLLO A ONDE CONVOGLIATE
	PROIETTORE LED CIRCUITO DI RINFORZO DIREZIONE BIELMONTE POSA H=5,2M SOTTO CANALINA COMPLETO DI NODO PER COMANDO E CONTROLLO A ONDE CONVOGLIATE
	PROIETTORE LED CIRCUITO DI RINFORZO DIREZIONE VALDILANA POSA H=5,2M SOTTO CANALINA COMPLETO DI NODO PER COMANDO E CONTROLLO A ONDE CONVOGLIATE
	LUMINANZOMETRO SU PALO h=5m COLLEGAMENTO A QUADRO ELETTRICO CON CAVO FG16OH2M16 3x1,5mmq

REGIONE PIEMONTE

Provincia di VERCELLI — Aree Interne Valsesia

"Aree Interne Valsesia - D. MIT 19/07/2023 -
Intervento di adeguamento normativo e messa in sicurezza
delle gallerie esistenti lungo le strade provinciali nei
Comuni di Crevacuore e Valdilana"

GALLERIA DI BIELMONTE "SANTA BARBARA" SP232

Progettista:

S.V. Studio Valsecchi

Via Torino, 61 13900 Biella (BI)
tel 015/0158492

RESPONSABILE TECNICO
DELLA PROGETTAZIONE ELETTRICA:
Ing. Davide Valsecchi

ORDINE degli INGEGNERI della PROVINCIA di BIELLA
Dott. Ing. VALSECCHI DAVIDE
Iscritto all'Albo degli Ingegneri
della Provincia di Biella
al n. 1.206

Committente:
Provincia di Vercelli
Via San Cristoforo n° 3
13100 Vercelli (VC)

ELETTRO ENERGY S.R.L.
Società Unipersonale

TITOLO PROGETTO DI EFFICIENTAMENTO ENERGETICO
PLANIMETRIA UNICA

CODICE ELABORATO P E . G B . D S . E 1 — REV. 0 0 — SCALA 1:200 1:100

REV.N	DATA	MOTIVO DELLA EMISSIONE	ESEGUITO	CONTROLLATO	APPROVATO
0	10/2023	EMISSIONE	D.V.	D.V.	D.V.
1	09/2024	AS-BUILT	D.V.	D.V.	D.V.